




LEGENDA SEGNALETICA STRADALE	
SEGNALETICA ORIZZONTALE	
	LINEA BIANCA CONTINUA
	LINEA BIANCA TRATTEGGIATA
	DARE LA PRECEDENZA
	STOP
SEGNALETICA VERTICALE	
	SEGNALE su palo
	Fig. 8 Art. 87 - PASSEGGIO A LIVELLO CON BARRIERE
	Fig. 10/b Art. 87 - DOPPIA CROCE DI S. ANDREA
	Fig. 11/a, 11/b, 11/c Art. 87 - 1°, 2°, 3° PANNELLI DISTANZIOMETRICO
	Fig. 18 Art. 90 - STRETTOIA ASIMMETRICA A SINISTRA
	Fig. 37 Art. 107 - FERMARSI E DARE PRECEDENZA
	Fig. 39 Art. 108 - PREAVVISO DI FERMARSI E DARE LA PRECEDENZA
	Fig. 41 Art. 110 - DARE PRECEDENZA NEI SENSI UNICI ALTERNATI
	Fig. 45 Art. 114 - DIRITTO DI PRECEDENZA NEI SENSI UNICI ALTERNATI
	Fig. 75 Art. 120 - DIVIETO DI FERMATA
	Fig. 248 Art. 128 - SEGNALE DI DIREZIONE URBANO
	Fig. 291 Art. 133 - SEGNALE NOME STRADA
	Fig. 467 - DELINEATORE PER INTERSEZIONE A+*
	DISPOSITIVO DI DEGNALAZIONE LUMINOSA

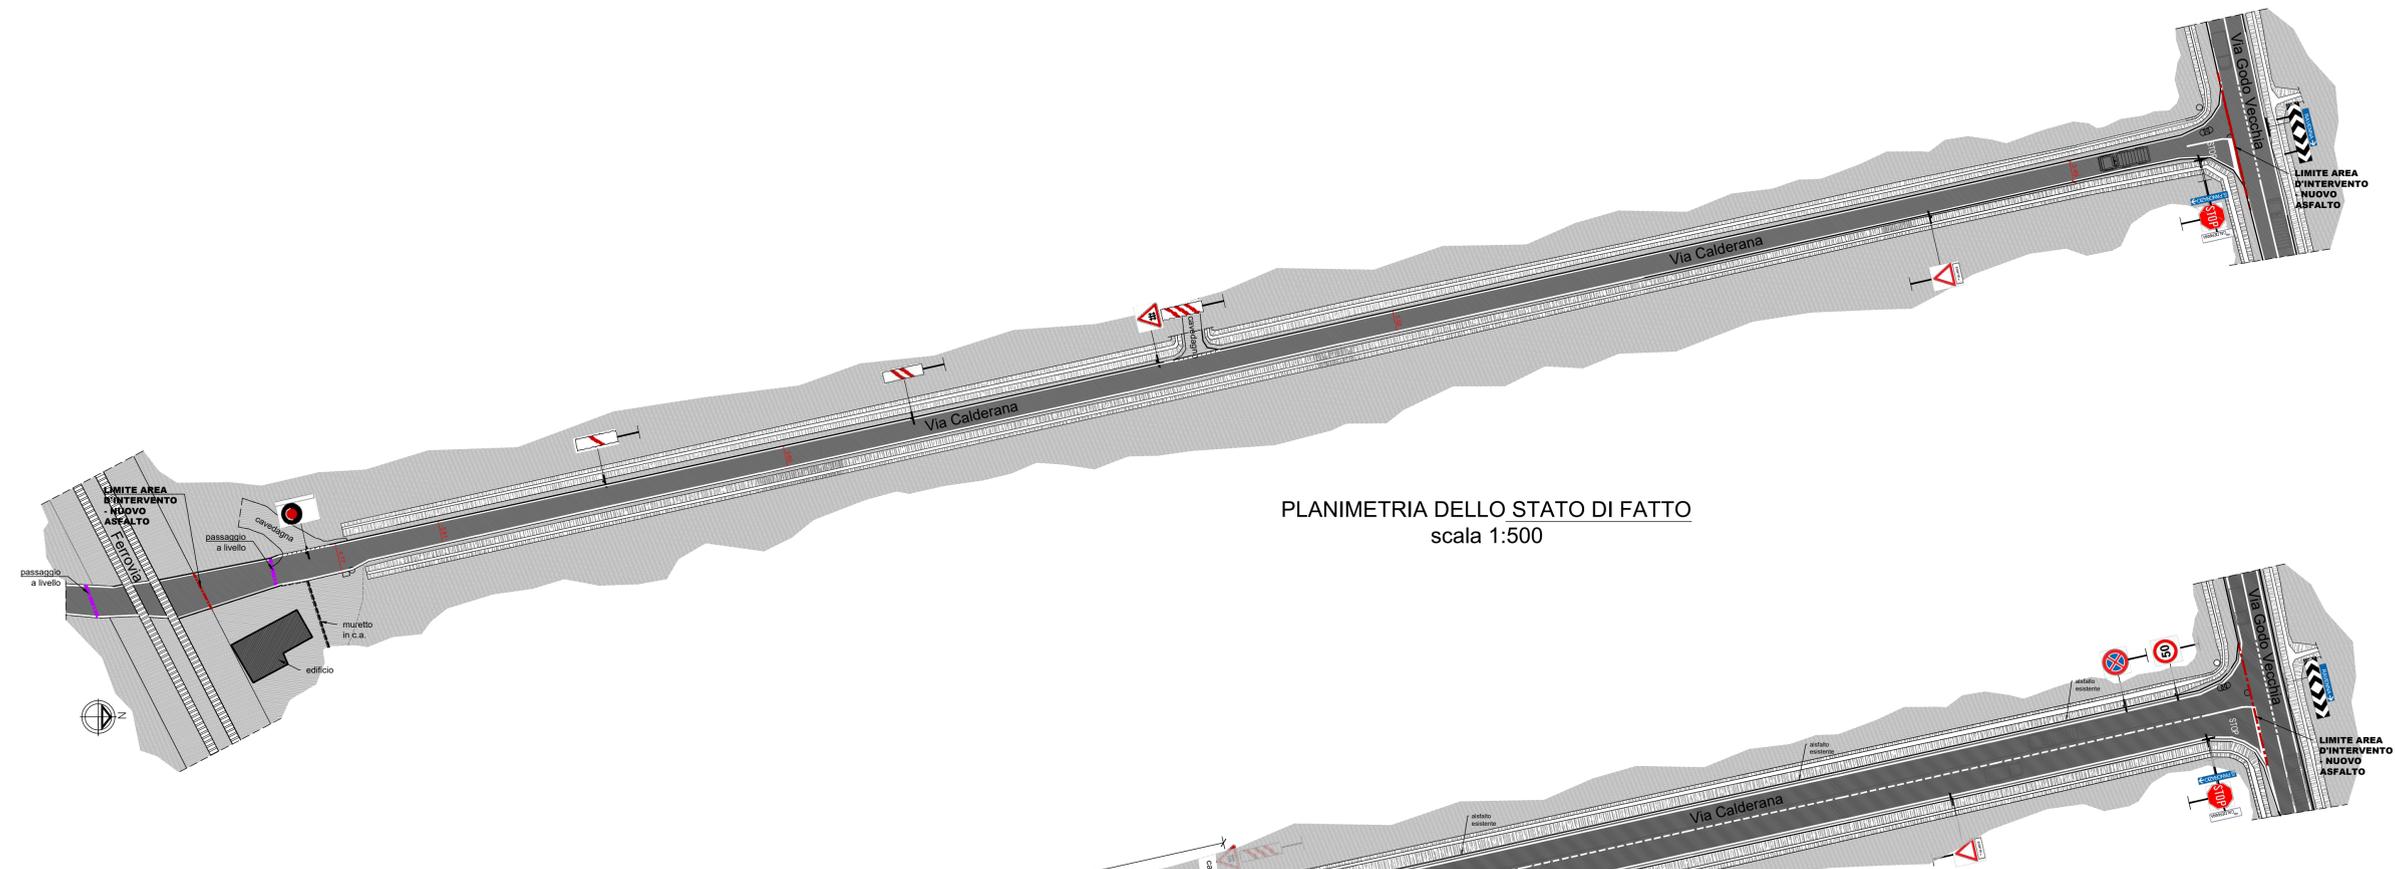

PLANIMETRIA DELLO STATO DI FATTO
scala 1:500

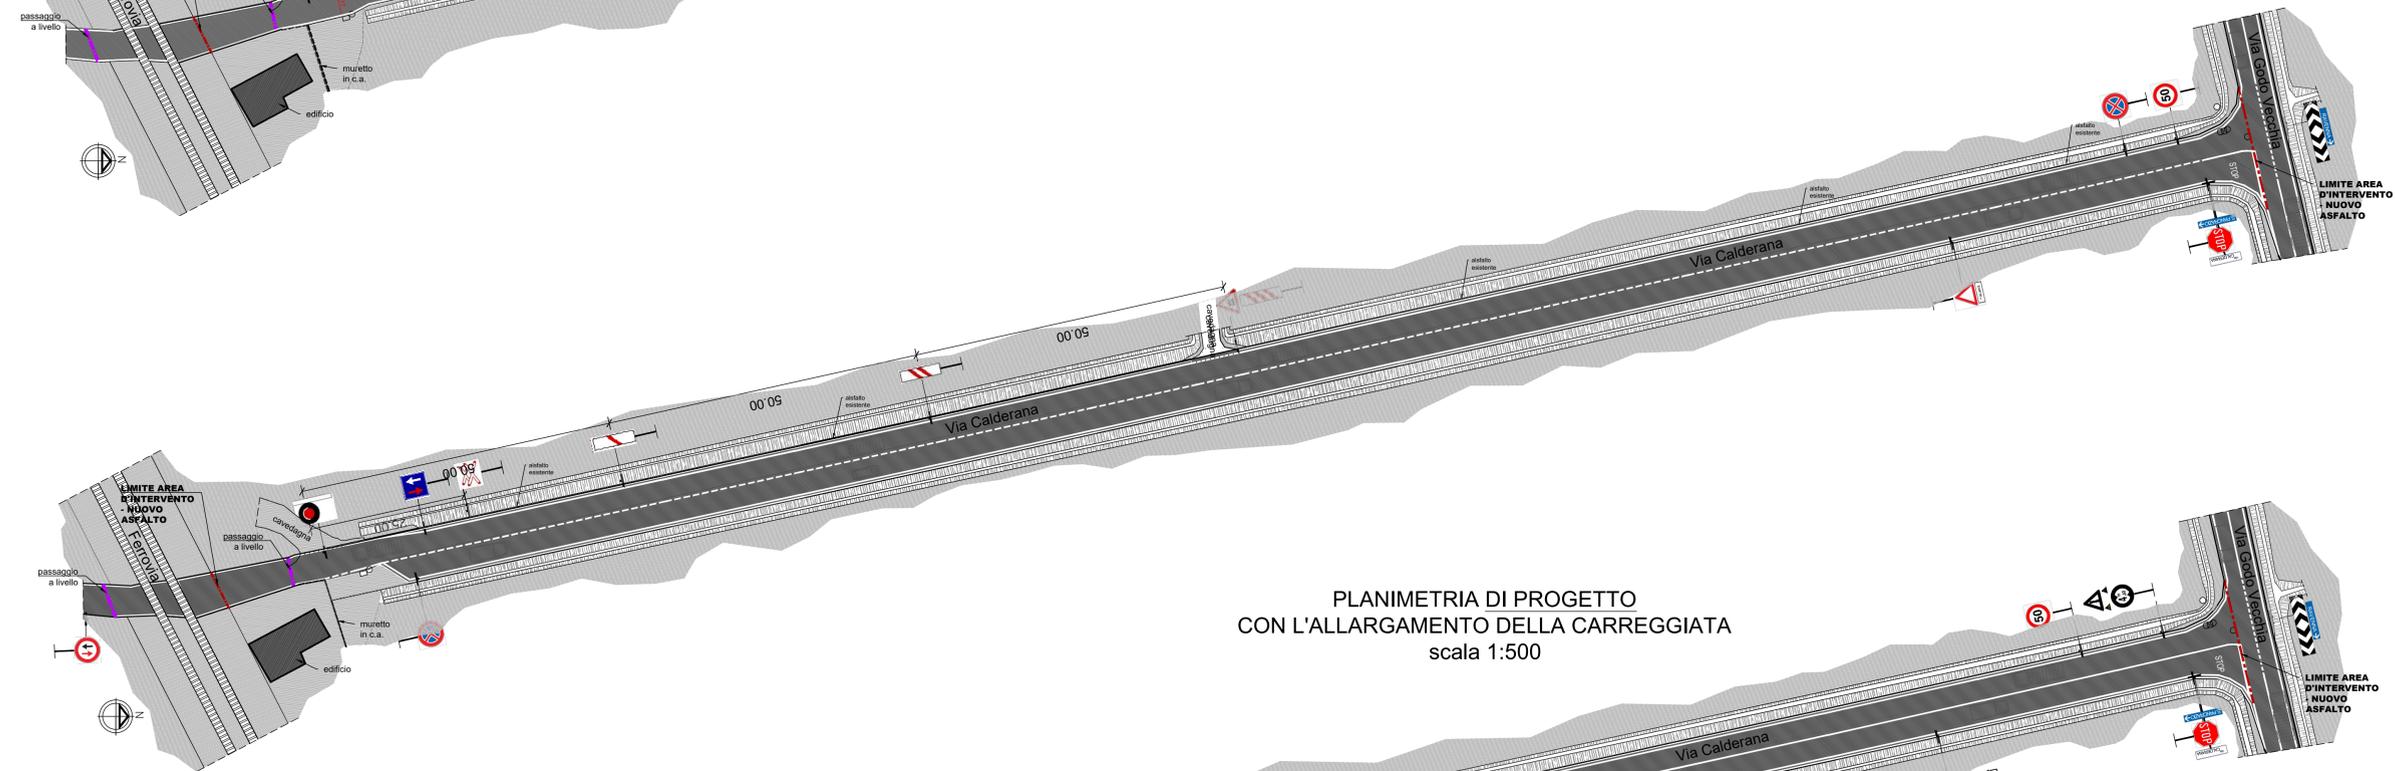

PLANIMETRIA DI PROGETTO
CON L'ALLARGAMENTO DELLA CARREGGIATA
scala 1:500

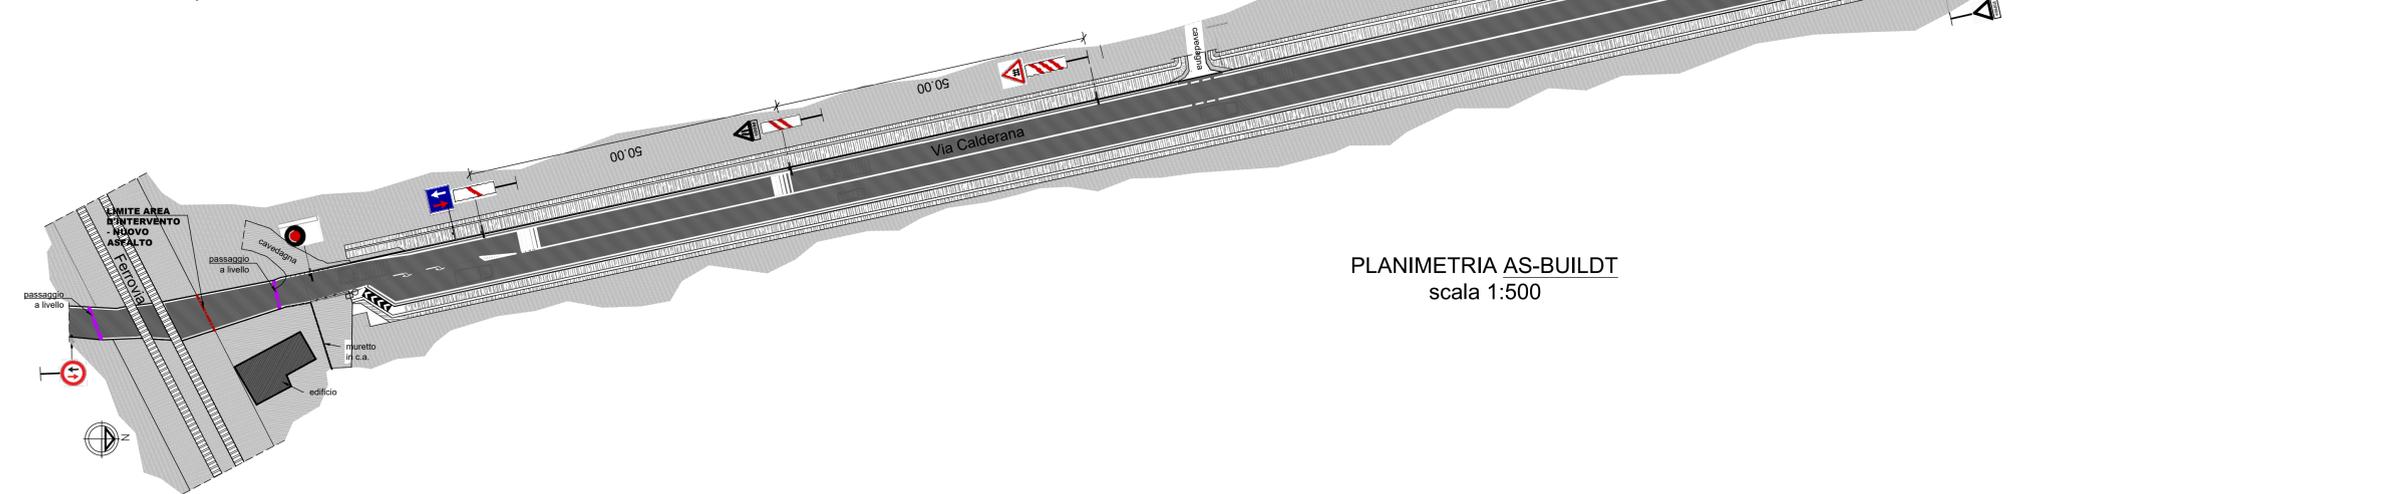

PLANIMETRIA AS-BUILT
scala 1:500

ELENCO ELABORATI

- 00 - ELENCO DEGLI ELABORATI
- 01 - RELAZIONE TECNICA ILLUSTRATIVA
- 02 - DOCUMENTAZIONE FOTOGRAFICA
- 03 - STATO DI FATTO
 - Rilievo piano-altimetrico
 - Profilo longitudinale
 - Sezioni
- 04 - INQUADRAMENTO GENERALE
- 05 - PROGETTO
 - Planimetria
 - Profilo longitudinale
 - Sezioni
- 06 - SEGNALETICA STRADALE
 - Planimetria dello Stato di Fatto
 - Planimetria di Progetto
 - Planimetria "Come Realizzato"
- 07 - COMPUTO METRICO ESTIMATIVO
- 08 - PIANO DI MANUTENZIONE DELL'OPERA

COMUNE DI RUSSI
Provincia di Ravenna

**allargamento di via Calderana
nel tratto compreso tra
la linea ferroviaria e
l'intersezione con via Godo Vecchia**

Committente/Proprietà:
CALDERANA srl
c.f.p. IVA 02269570392
Via Vittime Civili di Guerra, 5
48018 Faenza (Ra)
Legale Rappresentante
Boris Pesci

Oggetto:	Elaborato n.
SEGNALETICA STRADALE Planimetria Stato di Fatto Planimetria di Progetto Planimetria "Come Realizzato"	06
	Scala:
	1:500
Codici:	Revisione:
	2
Fase: PRESENTAZIONE Data: FEBBRAIO 2023	
Fase: FINE LAVORI Data: 21 GIUGNO 2024	

Progetto Architettonico
Arch. Stefania Campomori
Via Emilia 25 - 40026 Imola (Bo)
tel/fax 0542.24348

Direttore Lavori
Dott. Geom. Massimiliano Conti
Via Emilia 25 - 40026 Imola (Bo)
Cell. 328.8265384

in collaborazione con:
Arch. Claudio Calamelli
Via Tabanelli 17 - 40026 Imola (Bo)
cell. 338.2176462